




1-1

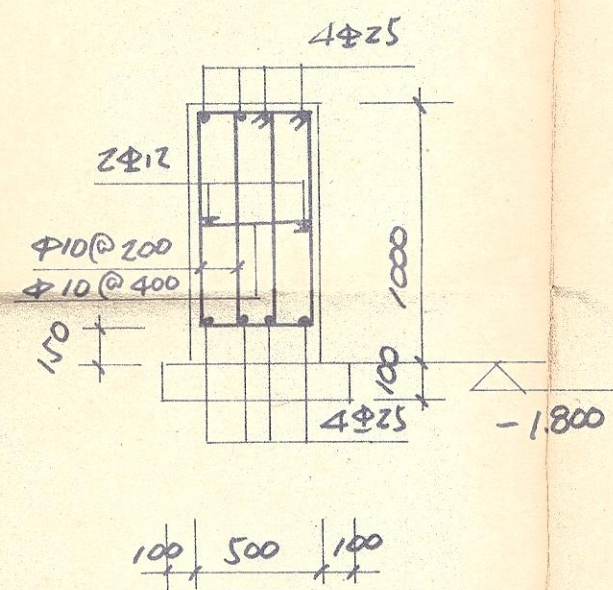


2-2

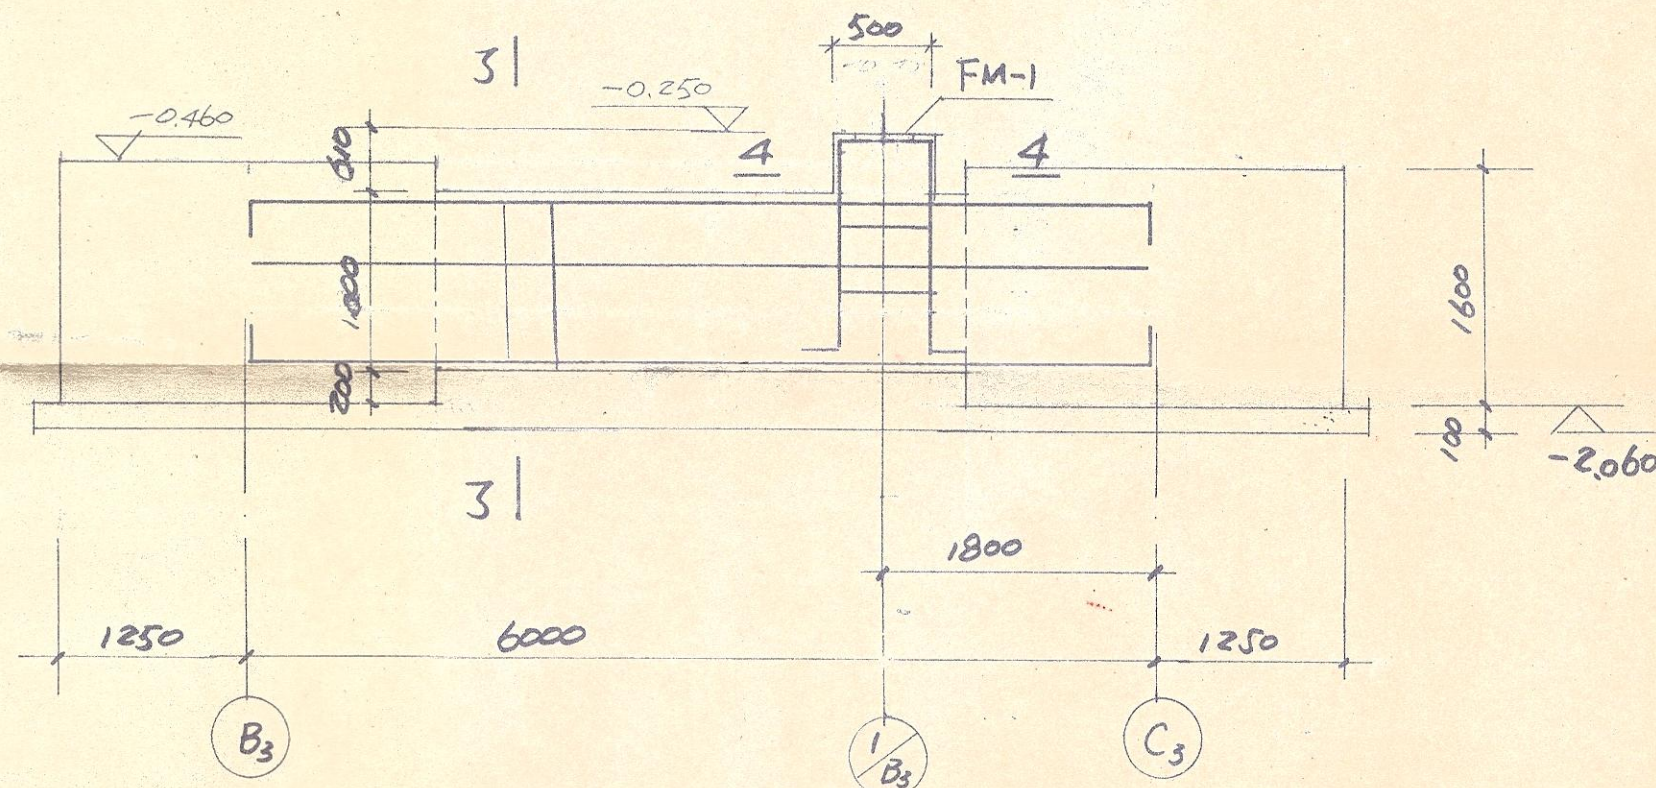


J.L. 1

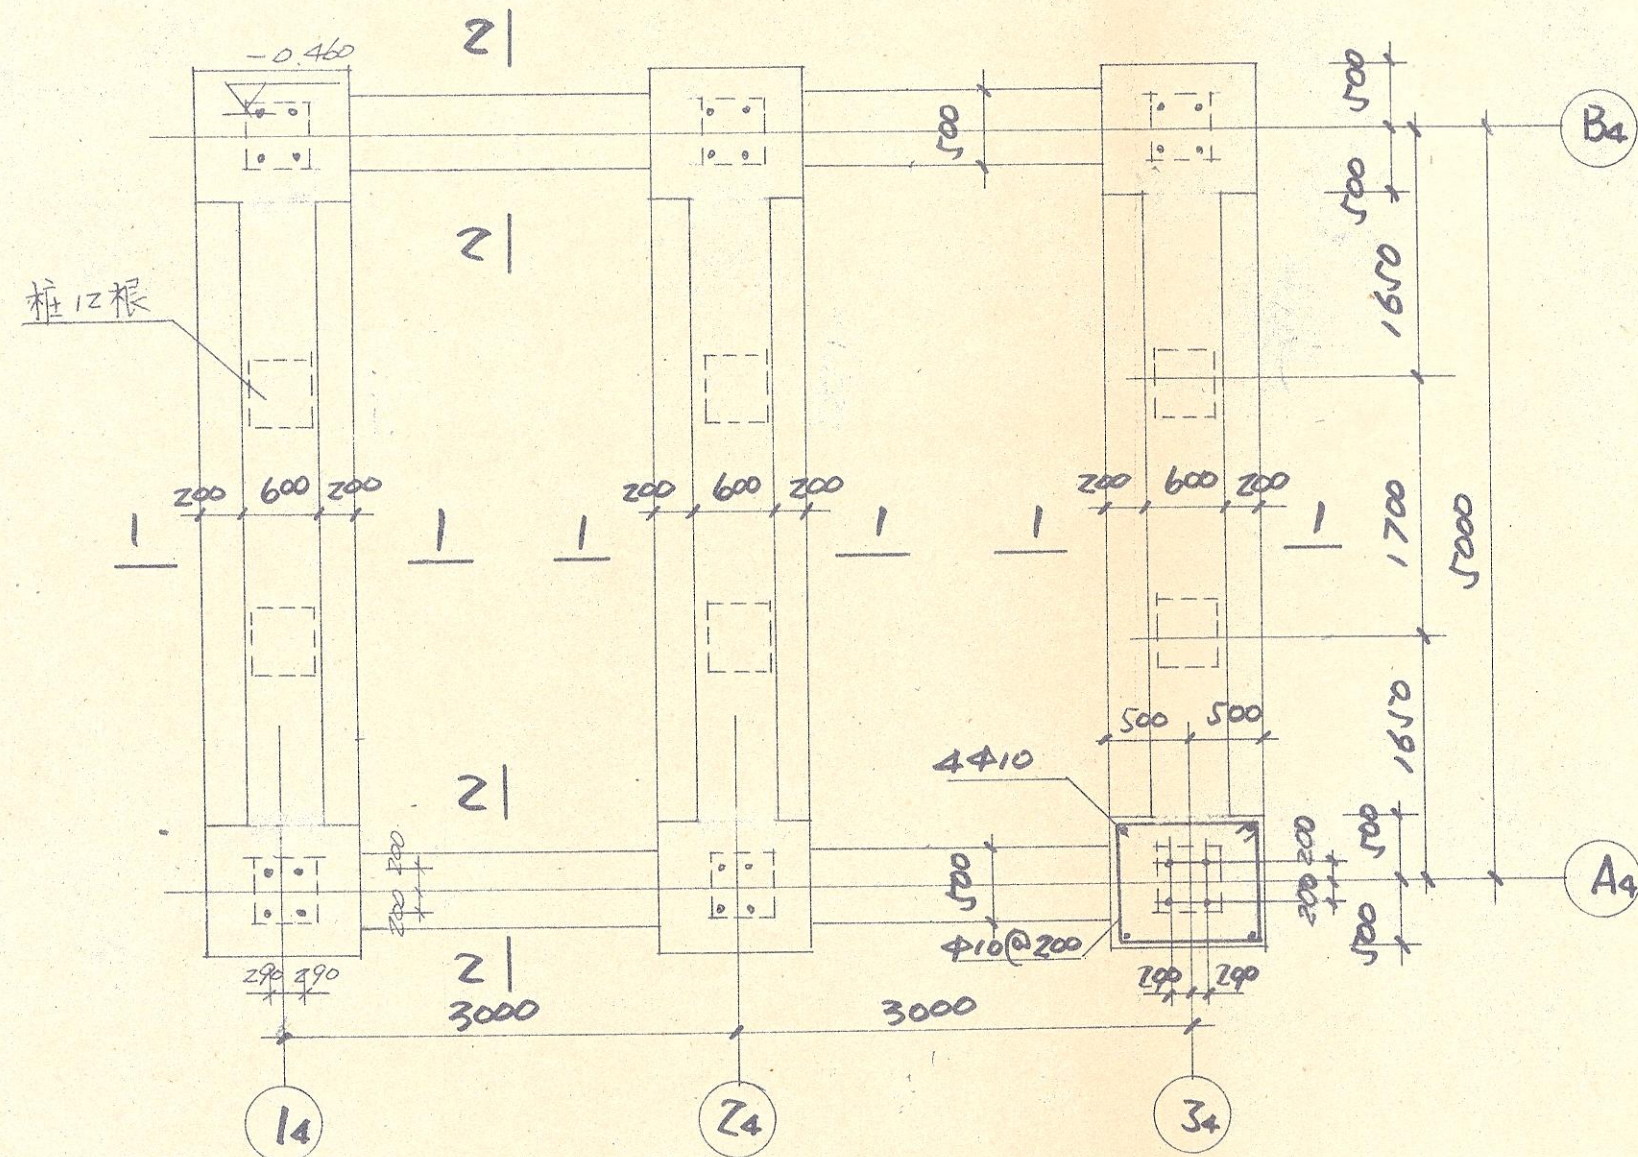


J. 4

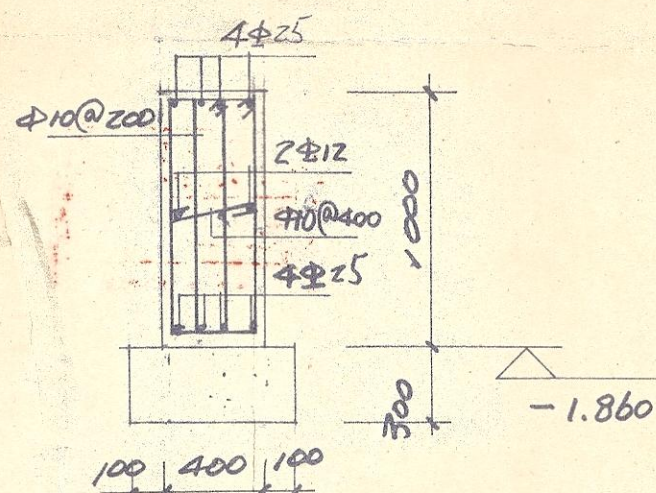


3-3

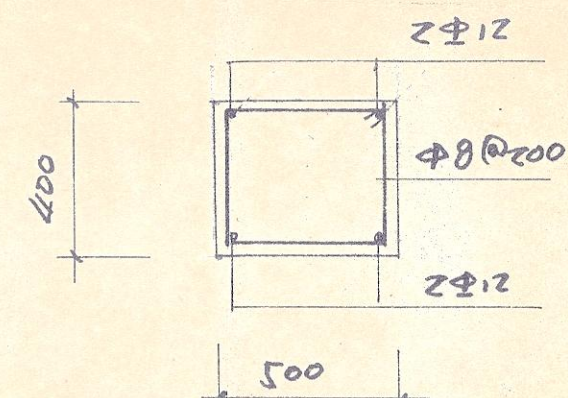


4-4

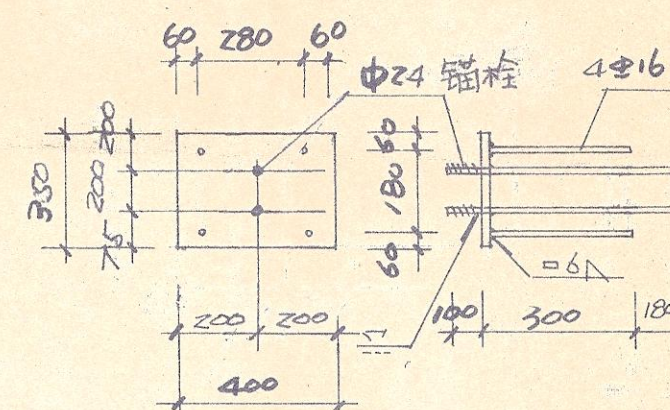

FM-1

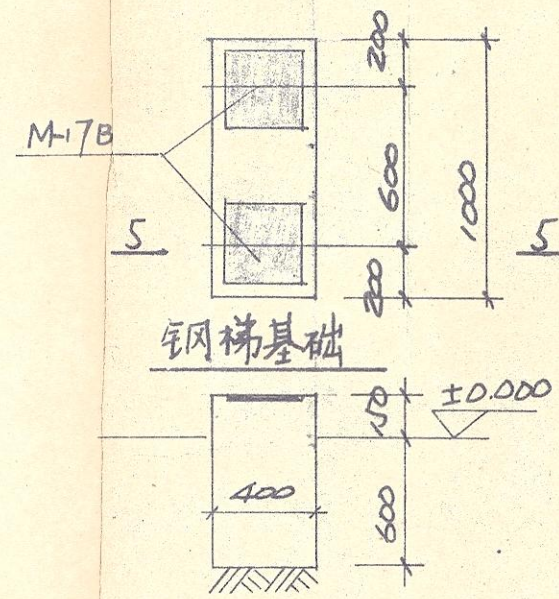

5-5

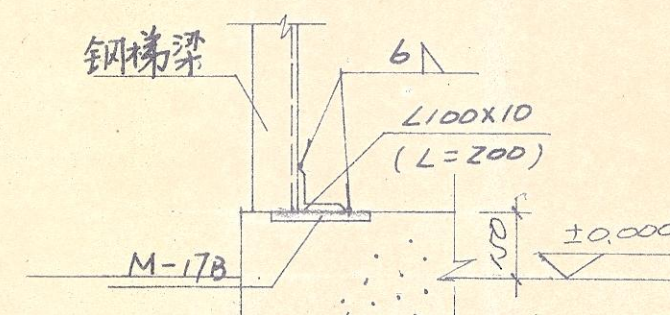

钢梯与基础联接

竣工图
 编制单位 中国化学工程第六建设公司
 编制人 自正东
 审核人 周汉松

上海化工设计院 设计证书编号: 化设证字第1015号		镇江化工厂 921 工程		工程号 9227 主项号 10
批准 审定 审核 校核	设计 制图 描图	95.4 95.4	醋酸车间 J4, J.L. 1. 钢梯基础	图号 10G-4 设计阶段 施工图 比例 第 张 共 张